


Auszug aus dem wirksamen Flächennutzungsplan der Stadt Meschede; Maßstab 1:10.000



Darstellungen:

- Wohnbaufläche
- Fläche für die Landwirtschaft
- Fläche für die Forstwirtschaft

18. Änderung des wirksamen Flächennutzungsplanes der Stadt Meschede mit Eintragung der Änderungen und des Änderungsbereiches; Maßstab 1:10.000

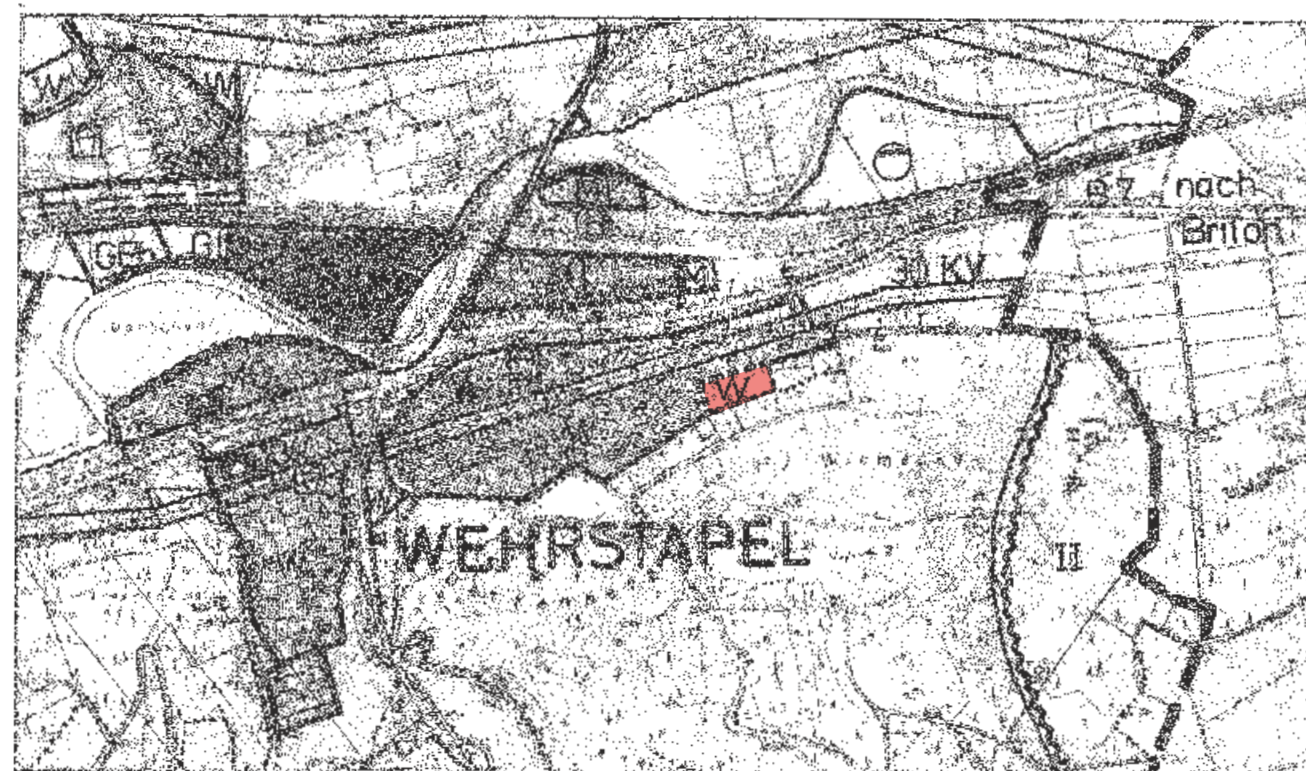

Darstellungen:

- Änderungsbereich
- Wohnbaufläche
- Fläche für die Landwirtschaft
- Fläche für die Forstwirtschaft

Der Rat der Stadt Meschede hat am 29.06.1995 die 18. Änderung des wirksamen Flächennutzungsplanes gemäß § 2 (4) BauGB beschlossen.

Meschede, 30.06.1995

Bürgermeister: gez. Stahlmecke

~~Ratmitglied~~

Schriftführer: gez. Guntermann

(Siegel)

Die vorgesehene Änderung und Art der Bürgerbeteiligung ist gemäß § 3 (1) BauGB am 08.03.1996 öffentlich bekanntgemacht worden.

Meschede, 11.03.1996

Der Stadtdirektor

(Siegel) gez. Dr. Uppenkamp

Der Rat der Stadt Meschede hat am 19.12.1996 über die in der Anhörung gemäß §§ 3 (1) und 4 (1) BauGB eingegangenen Anregungen und Bedenken beraten.

Meschede, 20.12.1996

Der Bürgermeister

(Siegel) gez. Stahlmecke

Der Rat der Stadt Meschede hat am 19.12.1996 die Änderung und öffentliche Auslegung gemäß §§ 2 (4) und 3 (2) BauGB beschlossen.

Meschede, 20.12.1996

Bürgermeister: gez. Stahlmecke

~~Ratmitglied~~

Schriftführer: gez. Guntermann

(Siegel)

Dieser Änderungsplan mit Erläuterung hat gemäß § 3 (2) BauGB in der Zeit vom 04.02.97 bis 07.03.97 öffentlich ausgelegt. Ort und Zeit der Auslegung sind am 24.01.97 ortsüblich bekanntgemacht worden.

Meschede, 10.03.1997

Der Stadtdirektor

(Siegel) gez. Dr. Uppenkamp

Der Rat der Stadt Meschede hat am 24.04.1997 über die vorgebrachten Anregungen und Bedenken gemäß § 3 (2) BauGB beschlossen.

Meschede, 25.04.1997

Der Bürgermeister

(Siegel) gez. Stahlmecke

Dieser Änderungsplan ist gemäß § 6 (1) BauGB mit Verfügung vom 02.07.1997 genehmigt worden.

Arnsberg, 02.07.1997

Bezirksregierung Arnsberg  
Im Auftrage

(Siegel) gez. Boehmer

Dieser mit Verfügung vom 02.07.1997 genehmigte Änderungsplan wird mit der Bekanntmachung der Genehmigung am 25.07.1997 wirksam.

Meschede, 28.07.1997

Der Bürgermeister

(Siegel) gez. Stahlmecke

Bescheinigung

Die Übereinstimmung der Verfahrensvermerke mit dem Original wird hiermit beglaubigt.

Meschede,

Stadt Meschede  
Der Stadtdirektor  
Im Auftrage

STADT MESCHEDÉ

Der Stadtdirektor  
in Vertretung

(Hess)  
Techn. Beigeordneter

18. Änderung des wirksamen Flächennutzungsplanes der Stadt Meschede; Ornteil Wehrstapel

Aufgestellt: Planungsamt der Stadt Meschede

Meschede, 22.08.1997

Bearbeitet:	Quast	Maßstab: 1:10.000
Gezeichnet:	Weidlich	Plannummer 11 / 18
Geändert:		
Geändert:		
Geändert:		